

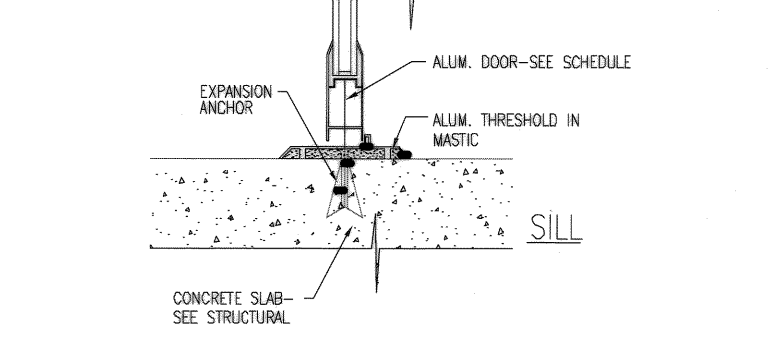
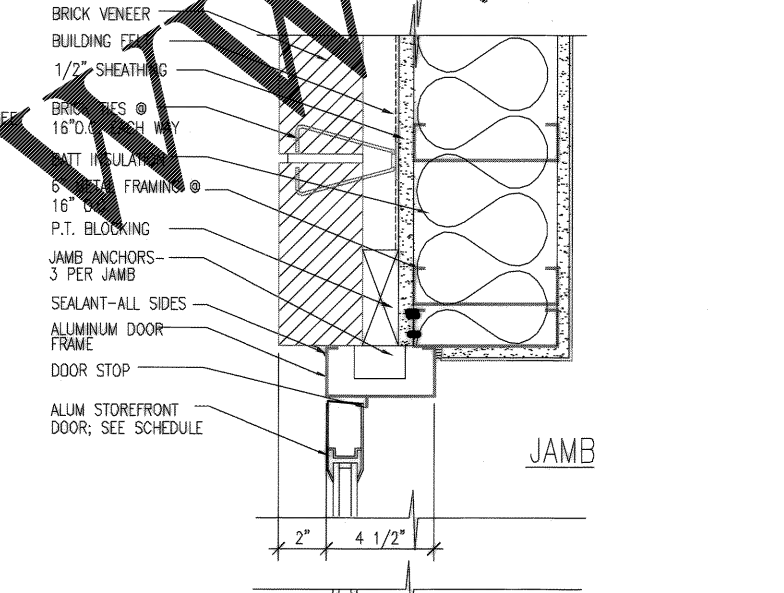
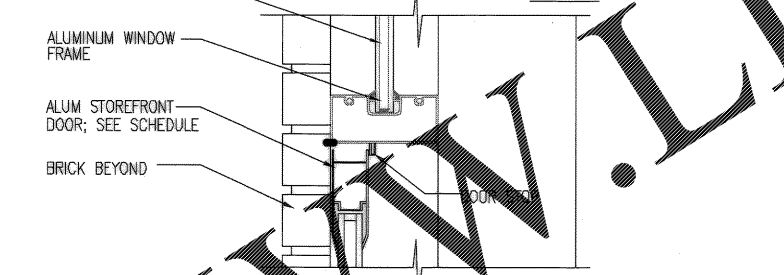
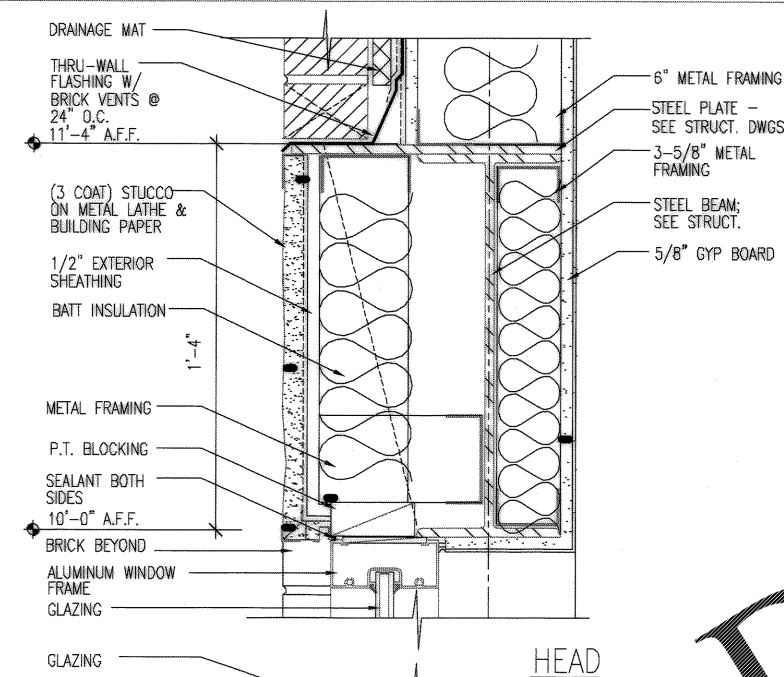
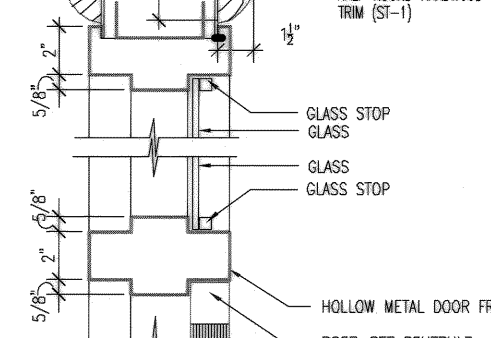
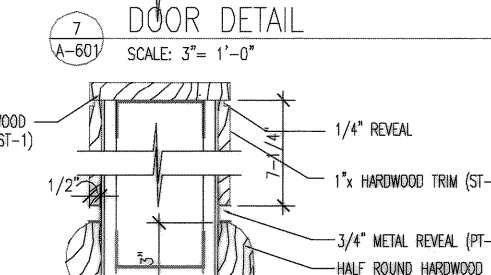
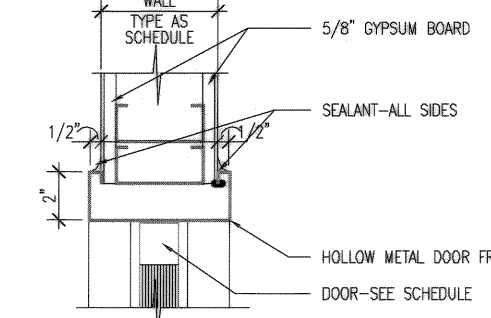
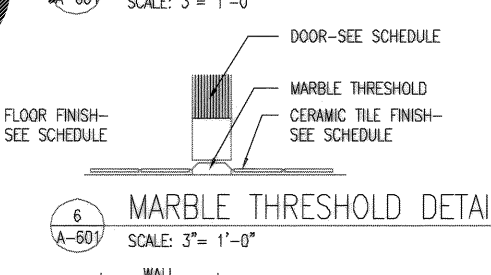


1 DOOR DETAIL SCALE: 3" = 1'-0"

2 DOOR DETAIL SCALE: 3" = 1'-0"

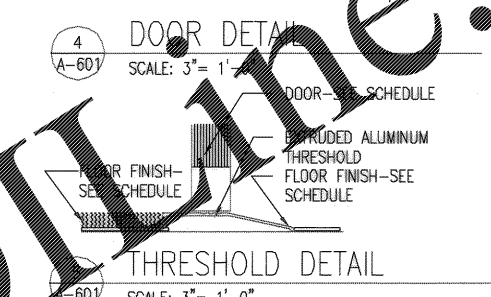

3 STOREFRONT DETAIL SCALE: 3" = 1'-0"

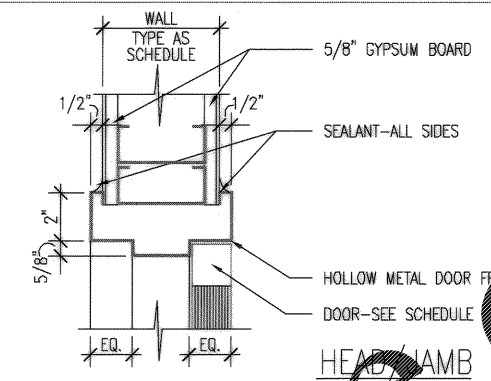

4 DOOR DETAIL SCALE: 3" = 1'-0"

6 MARBLE THRESHOLD DETAIL SCALE: 3" = 1'-0"

7 DOOR DETAIL SCALE: 3" = 1'-0"

8 DOOR DETAIL SCALE: 3" = 1'-0"

Order Plans @

WWW.LDLINE.COM

| | | | | | | |
|-------------------------------|--|---------|---------|--------|---------|-------------|
| DRAWING REVISIONS | | Prep By | Date | Apprv. | DATE | DESCRIPTION |
| | | MS | 5/11/04 | MS | 5/11/04 | REVISED |
| AS-BUILT DRWG. NO CORRECTIONS | | | | | | |
| REVISIONS | | | | | | |
| NO. DATE | | | | | | |
| 1 5/11/04 | | | | | | |
| 2 5/11/04 | | | | | | |
| 3 5/11/04 | | | | | | |
